


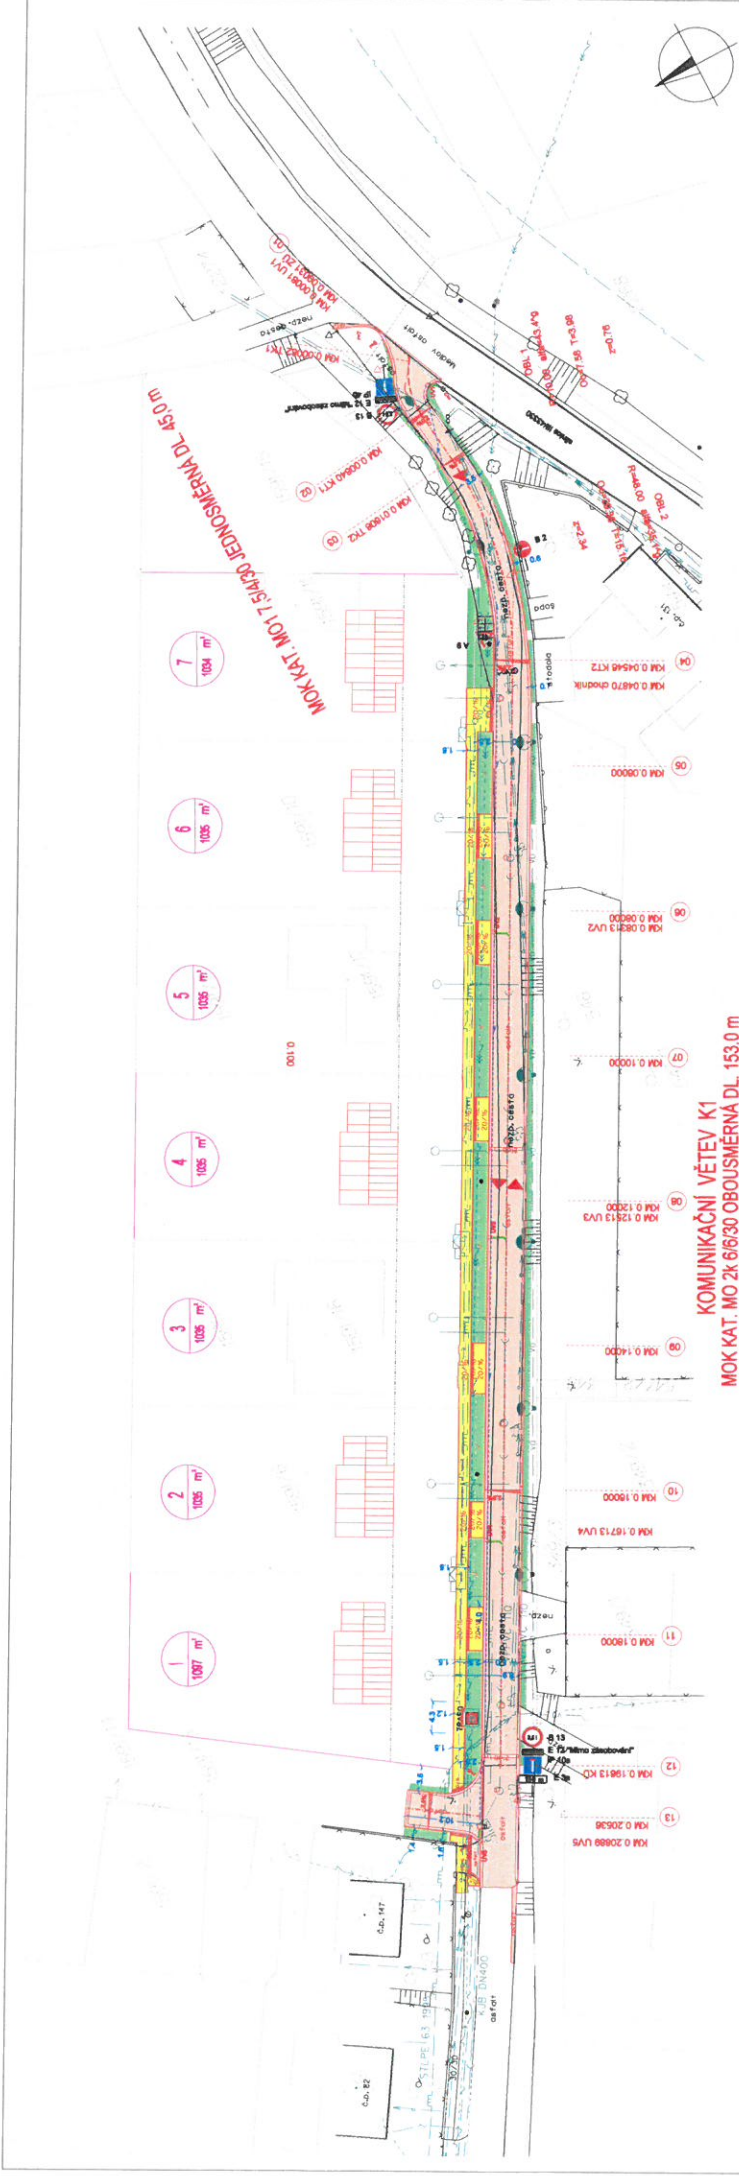

KOMUNIKAČNÍ VÉTEV K1
MOK KAT. MO 2K 6/6/30 OBOUSMERNÁ DL 153,0 m

MOK KAT. MO 1 5/4/30 JEDNOSMERNÁ DL 45,0 m

LEGENDA:

- KOMUNIKACE ŽIVČNÁ VOZOVÁ
- CHODNÍKY ZE ŽALUZOVÉ DLAŽBY TL 80mm
- OZELENÍ
- PODELA DŘEVNÝ DN 125
- VPUSTI S PŘÍPOJKAMA

- STAVAJÍCÍ SÍTĚ:
- STAVAJÍCÍ KANALIZACE
- STAVAJÍCÍ VODOVOD
- STAVAJÍCÍ MT. PLYNOVOD
- STAVAJÍCÍ ST. PLYNOVOD
- STAVAJÍCÍ VEDENÍ SLABOPROUD
- STAVAJÍCÍ VEDENÍ VN
- STAVAJÍCÍ VEDENÍ VN
- STAVAJÍCÍ KABEL VO
- VŠECHNY SÍTĚ POD KOMUNIKACEMI
ULOŽENY V CHRÁNICÍCH

Na vlně 09/09/2019/02/19/02

**MĚSTSKÝ ÚŘAD
KROMĚŘÍŽ**

odbor občansko-správní agent
odd. D

-120-

ZÁKESY PODZEMNÍCH KANALIZACÍ ZÁKESY MESLOUJÍ JAKO VYTÝČOVACÍ VÝPES-PŘED ZAHÁJENÍM STAVEBNÍCH PRACÍ
MUSÍ INVESTITOR ZAJISTIT JEJICH VYTÝČENÍ SPRÁVNĚM SÍTĚ A JEJICH OZNAČENÍ NA MÍSTĚ DLE PLATNÝCH PŘEDPISŮ.
SOUDRŽNOST SÍTĚ JAK VÝROBY SÍTĚM BAV

ODP. PROJEKTANT	ING. RIHAK	VYPRACOVAL	ING. RIHAK	KONTROLOVAL	HP
KRAJ: ZLÍN	OO: DRŮNOV	INVESTOR: OBC DRŮNOV, DRŮNOV 198, 788 33 MOKOVCE-SLADNÝ	FORMÁT	3A4	
INVESTOR: OBC DRŮNOV, DRŮNOV 198, 788 33 MOKOVCE-SLADNÝ	ÚČEL	DRŮNOV - UL. ZA PÁRKEM	DATA	11/2019	
SO 01 KOMUNIKACE A CHODNÍKY	ČÍS. ZÁKAZKY	DRŮNOV - UL. ZA PÁRKEM	ČÍS. ZÁKAZKY	DRŮNOV	
DOKUMENTACE SKUTEČNÉHO PROVEDENÍ STAVBY	ČÍS. SOUPRAVY		ČÍS. SOUPRAVY		
SITUACE	MĚŘÍTKO	ČÍSLO VÝPESU			01-02
	1:500				